


2016.05.19 計画図として作成
 2016.05.24 寸法変更
 2016.05.24 承認図として適用
 2016.08.01 完成図として修正

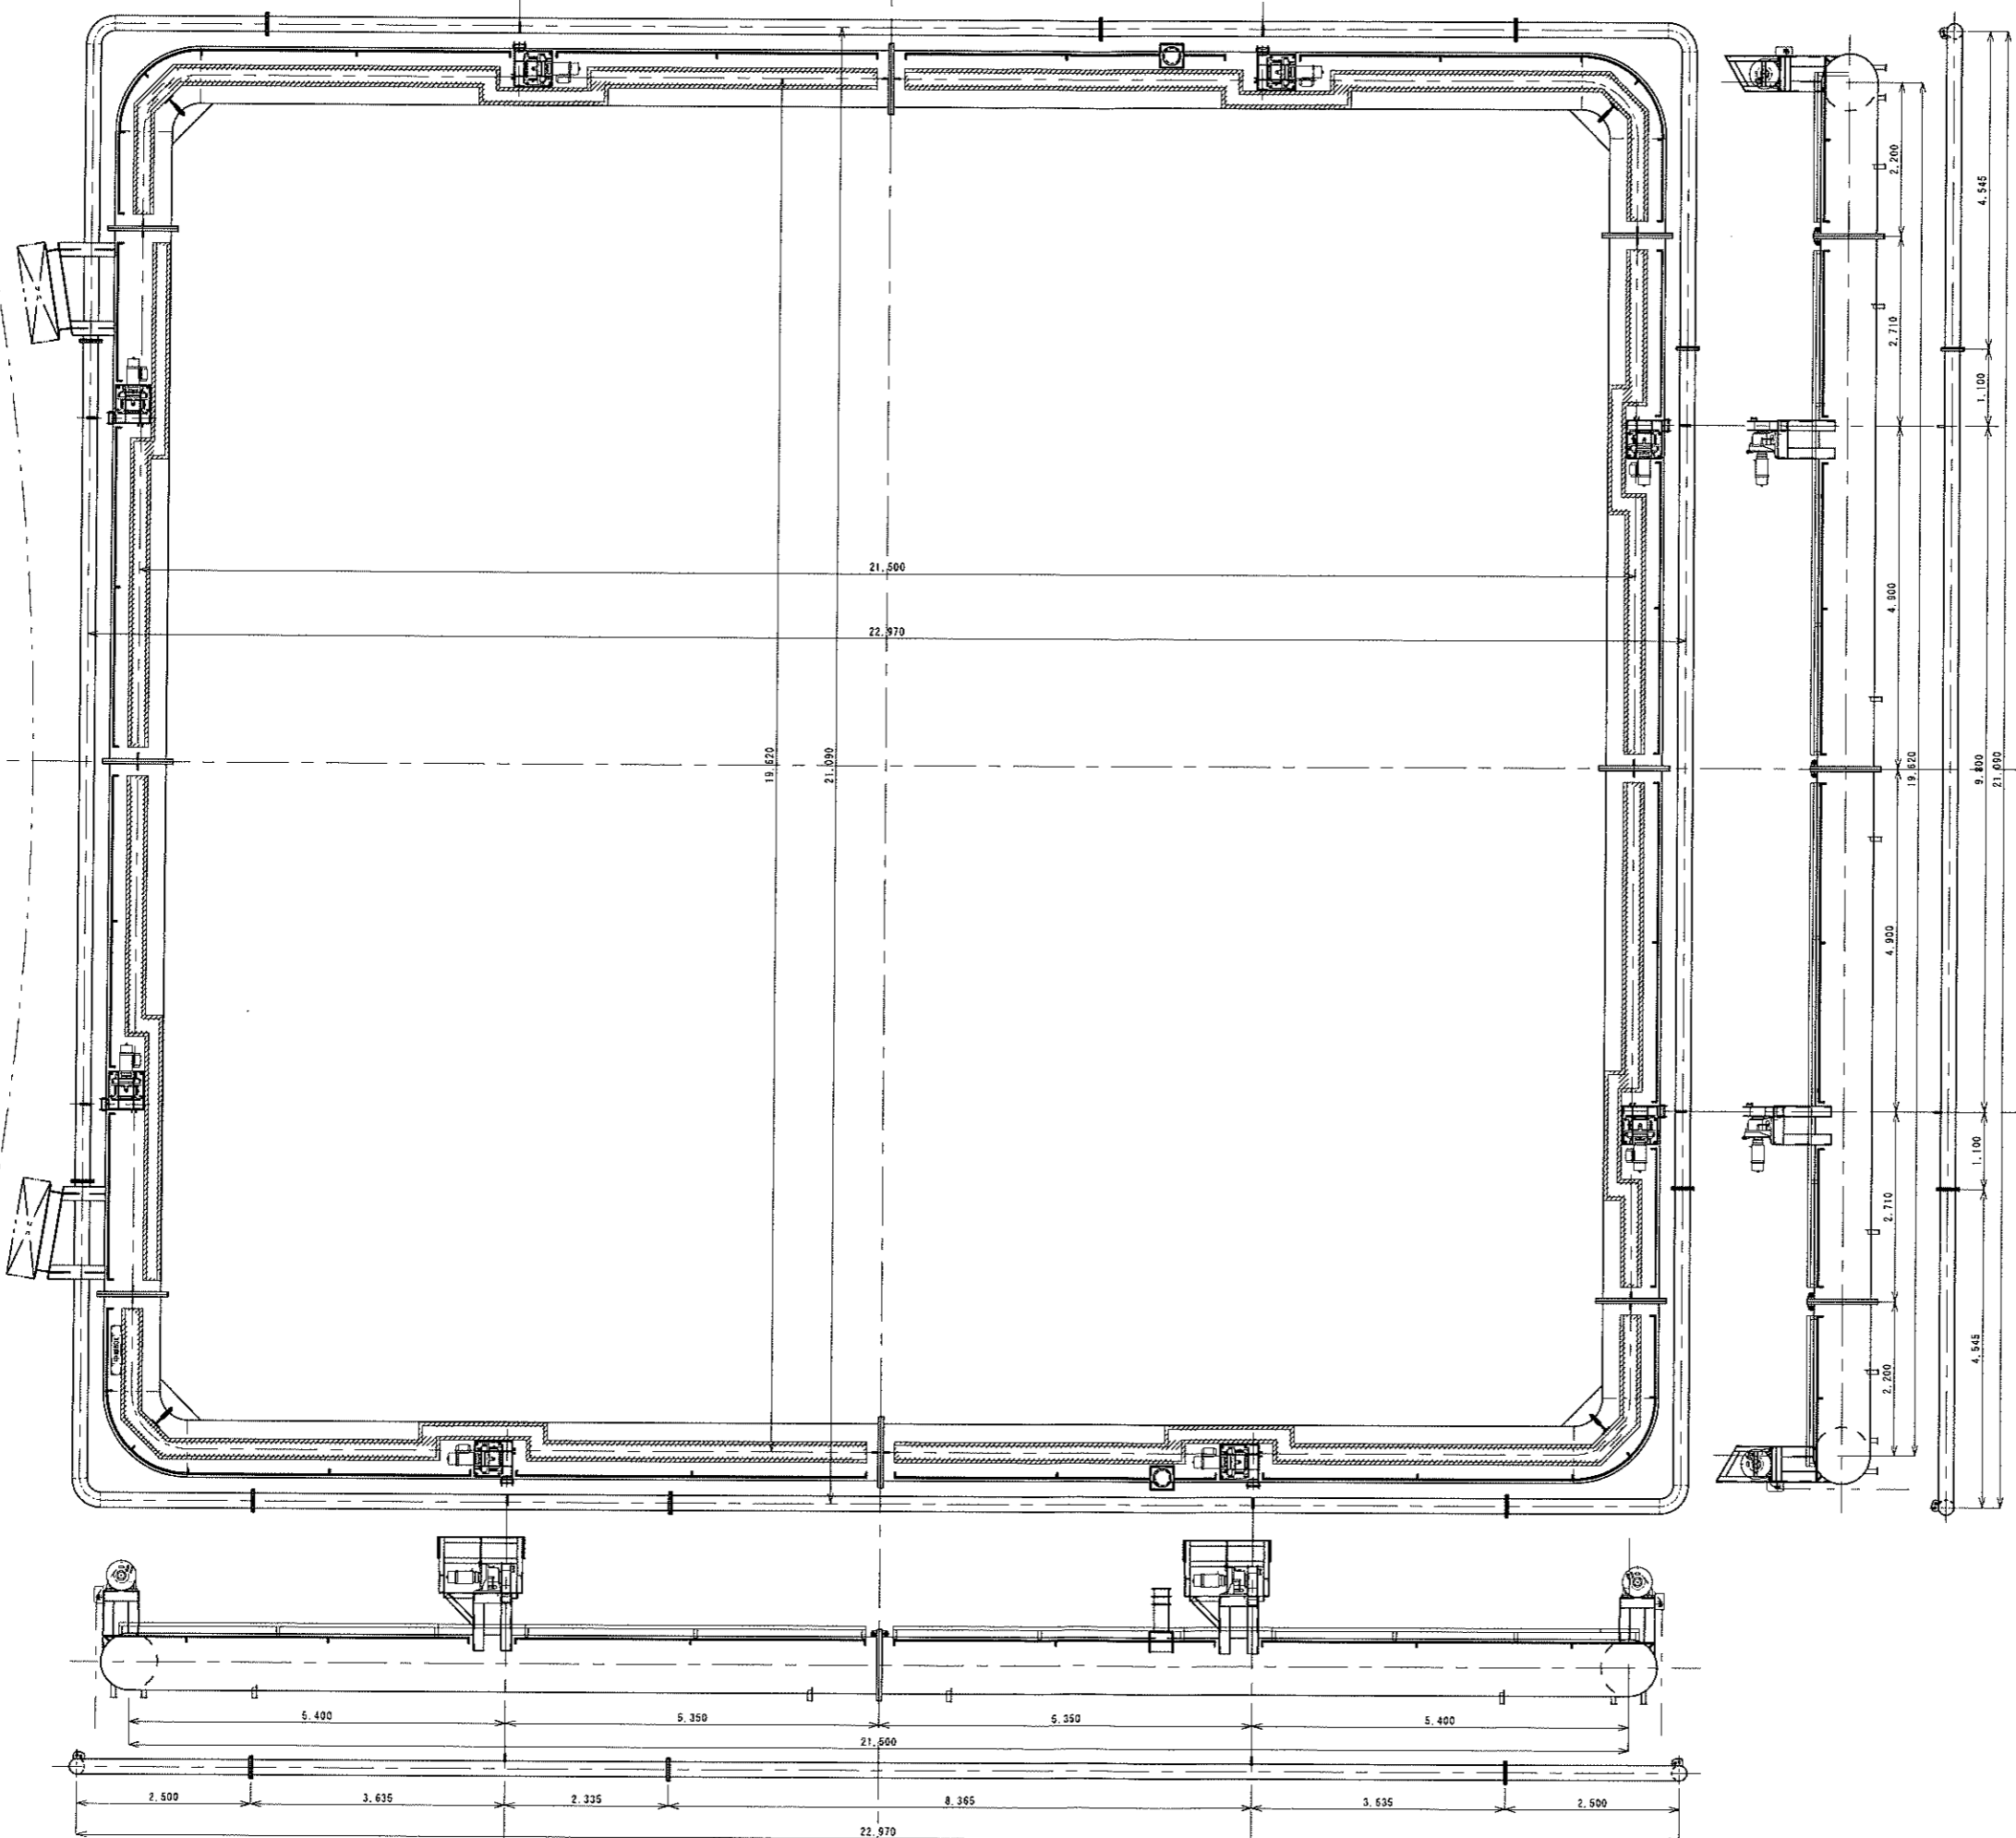

船番	
船主	株式会社 東 組 殿
船名	

二十米型鋼製汚濁防止槽
 一般配置図

尺度	1 : 50
----	--------

野田興業株式会社

部長	課長	係長	係長	係長	係長	製図

製図	
図面番号	